
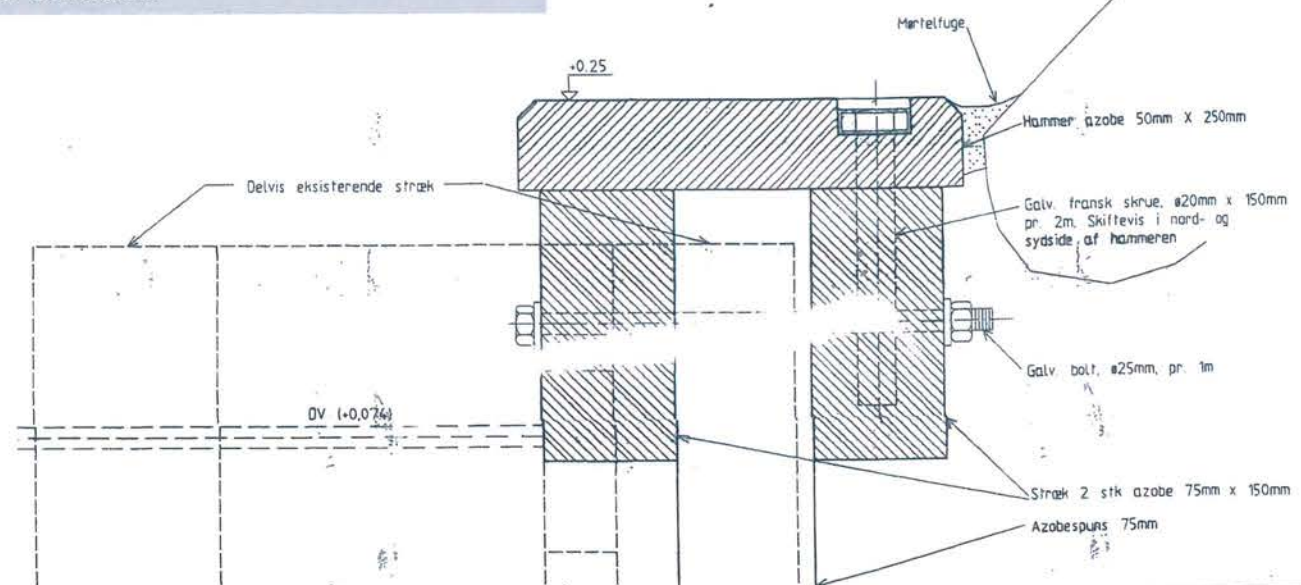


Snit A-A, 1:50

Eksisterende grantinsten fra glacis fjernes i det område hvor Cofferdam etableres og liggis i depot.

Glacis retableres i forbindelse med fjernelse af Cofferdam.

Detalje i top, 1:20

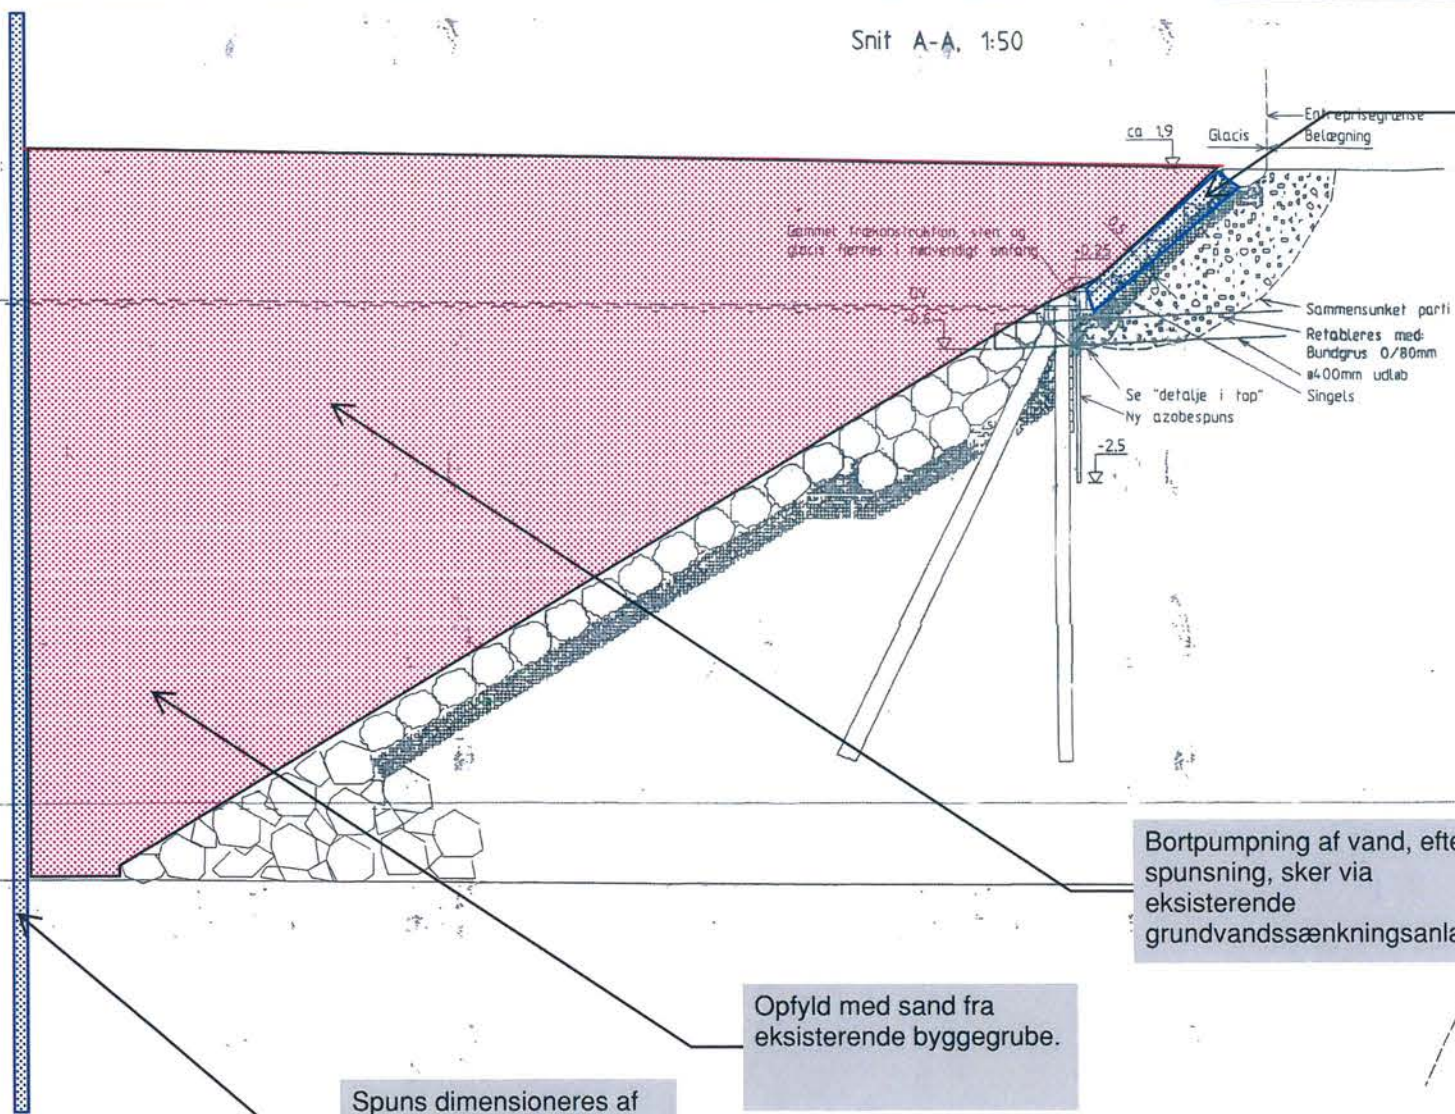


Bortpumpning af vand, efter spunsning, sker via eksisterende grundvandssænkingsanlæg.

Opfyld med sand fra eksisterende byggegrube.

Spuns dimensioneres af udførende entreprenør.

Situationsplan, 1:2000

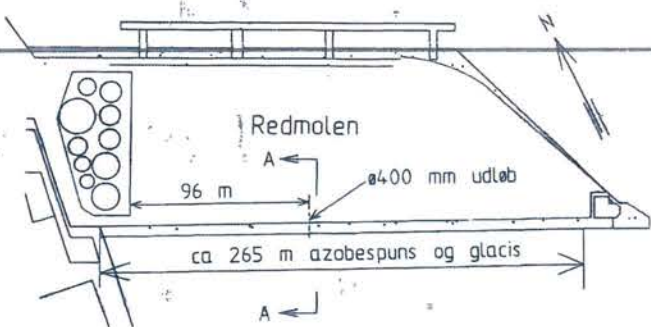

Snit: B-B
2019.10.10

Som udført

Køter og ubenævnte mål er i meter
Køter er i forhold til Københavns Normal Mål

København Havn			Høvring Toldbod 7, Postboks 2083, 1013 København K, Tlf. 33144340		
Betegnelse	Date	Sign.	Redmolen, syd		
a	21.09.93	PR	Azobespuns og glacis		
b			Plan og snit		
c			Date	11.03.93	Tegn. Nr.
d			Mål	1:20, 1:50, 1:2000	69/D10
e			Proj.	BP	
f			Tegn.	PR	